SZCZEGÓŁ POŁĄCZENIA SŁUPA RK100x4 Z FUNDAMENTEM

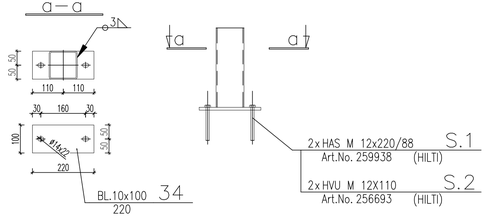

SZCZEGÓŁ POŁĄCZENIA SŁUPA RK80x4 Z FUNDAMENTEM

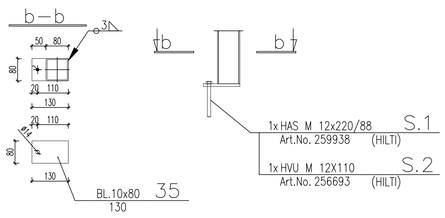

SZCZEGÓŁ POŁĄCZENIA RK60x4 z RK100x4

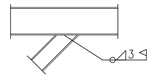

SZCZEGÓŁ POŁĄCZENIA RK80x4 z RK80x4

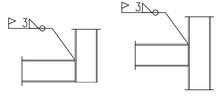

SZCZEGÓŁ POŁĄCZENIA RK100x4 z RK100x4

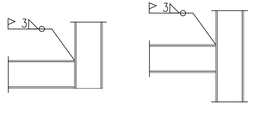

SZCZEGÓŁ POŁĄCZENIA podkonstrukcji E1, E2, E3 ze ścianą

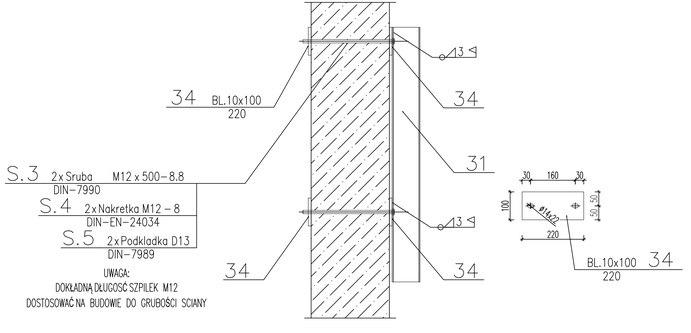

SZCZEGÓŁ OPARCIA RYGLI I BELEK STALOWYCH NA ISTNIEJĄCYCH ŚCIANACH NOŚNYCH

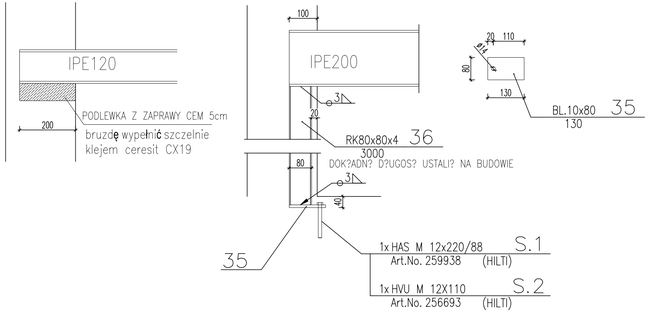

+0,00=wg arch

STAL: S235
śruby w styk.spr. kl.8.8
śruby w styk.zwyk.. kl.5.6

TEMAT:
Remont kotłowni gazowo-olejowej w ramach przedsięwzięcia pn.:
„Modernizacja kotłowni gazowo – olejowej zlokalizowanej w SP ZOZ Państwowym Szpitalu dla Nerwowo i Psychicznie Chorych w Rybniku"

ADRES OBIEKTU BUDOWLANEGO:
SP ZOZ Państwowy Szpitalu dla Nerwowo i Psychicznie Chorych w Rybniku
ul. Gliwicka 33, 44 - 201 Rybnik
Obręb ewidencyjny: 247301_1.0089 Rybnik
nr. działki: 432/15

INWESTOR:
SP ZOZ Państwowy Szpitalu dla Nerwowo i Psychicznie Chorych w Rybniku
ul. Gliwicka 33, 44 - 201 Rybnik

GENERALNY WYKONAWCA:
INERGIS
INERGIS S.A.
ul. Kisielewskiego 18/28 B
42-215 Częstochowa,
tel/fax: (34) 366 91 18, (34) 366 91 13,
e-mail: biuro@inergis.pl

BRANŻA KONSTRUKCYJNA

PROJEKTOWAŁ: mgr inż. Bartosz Mrówka
upr. nr MAP/0043/POOK/07
w specjalności konstrukcyjno-budowlanej

SPRAWDZIŁ:

ZESPÓŁ PROJEKTOWY:

TEMAT RYSUNKU:
ELEMENTY STALOWE- POŁĄCZENIA ELEMENTÓW

TOM III	STADIUM:	DATA:
DOKUMENTACJA POWYKONAWCZA	DP	11.2022
SKALA: 1 : 10	FORMAT: 420x920	NR ARCHIWALNY: DP.K-07-00