



**PRZEDSIĘBIORSTWO
WODOCIĄGÓW
I KANALIZACJI
Sp. z o.o. w Dębnie**

**74 - 400 DĘBNO ul. Droga Zielona 1 tel./fax 95 760 30 95
www.pwikdebno.pl e-mail: sekretariat@pwikdebno.pl**

**STACJA
UZDATNIANIA WODY**

74 - 400 DĘBNO
ul. Kosynierów 23
tel. 95 760 26 64

**Gmina Dębno
ul. Piłsudskiego 5
74-400 Dębno**

Wasz znak : PP/1247/2017
Nasz znak : DT-5014/84/2017

z dnia : 31.10.2017r.
Dębno, dnia : 20.11.2017r.

Dotyczy : wydania warunków technicznych podłączenia do miejskiej sieci wodociągowej oraz kanalizacji sanitarnej i deszczowej przebudowanych sieci odcinka drogi gminnej w ul. Ofiar Katynia na działce nr 392 obr. 5 Dębno.

Przedsiębiorstwo Wodociągów i Kanalizacji Spółka z o.o. w Dębnie wyraża zgodę na włączenie projektowanych sieci wodociągowej, kanalizacji sanitarnej i deszczowej do istniejących sieci.

W związku z przebudową odcinka drogi gminnej w ul. Ofiar Katynia należy przebudować istniejącą sieć wodociągową wraz z przyłączami. Nową sieć wodociągową należy zaprojektować z rur żeliwnych. W miejscach włączeń w sieć wodociągową w ul. Kościuszki i Słowackiego należy zaprojektować węzły z zasuwaniami kołnierzowymi z miękkim uszczelnieniem, ciśnienie nominalne min PN10 z pełnym przelotem wykonanych z żeliwa sferoidalnego wraz z trzpieniem, który należy wyprowadzić do poziomu terenu i umieścić w skrzynce ulicznej. Przyłącza wodociągowe do budynków wykonać z rur z tworzywa sztucznego PE100 SDR 17,6 PN 10. W miejscu włączenia w sieć wodociągową należy zamontować siodelko-opaskę z zasuwką odcinającą oraz wyposażać je w przedłużony trzpień wraz z obudową i skrzynką uliczną. Inwestor ma obowiązek w widocznym miejscu umieścić tabliczkę informacyjną określającą miejsce montażu zasuwy odcinającej na przyłączy do odbiorcy oznakowaną zgodnie z normą: PN-86 B-09700 „Tablice orientacyjne do oznaczenia uzbrojenia na przewodach wodociągowych.”

Istniejącą sieć kanalizacji ogólnospławnej o średnicy DN 500 należy rozdzielić na kanalizację sanitarną i deszczową. Odprowadzenie ścieków sanitarnych należy włączyć do kanału sanitarnego o średnicy DN Ø 500 mm ułożonego w ulicy Słowackiego (istniejąca studnia T40,05/D37,12). Kanały sanitarne należy zaprojektować z rur kamionkowych kielichowych, glazurowanych z uszczelką EPDM o średnicy DN 500 mm.

Projektowaną sieć kanalizacji deszczowej oraz elementów odwodnienia terenu należy dokonać do kanału deszczowego o średnicy 400 mm wykonanego z PVC ułożonego w ulicy Słowackiego. Kanały deszczowe należy zaprojektować z rur z żywicy poliestrowych wzmocnionych włóknem szklanym (GRP) z zastosowaniem rozwiązań systemowych.

Włączenia do sieci kanalizacji sanitarnej i deszczowej można dokonać tylko za pośrednictwem studni rewizyjnej z kręgów betonowych Ø 1200 mm lub wykorzystując istniejącą studnię. **Nie dopuszcza się włączenia poprzez trójnik.**

Zgodnie z rozporządzeniem Ministra Infrastruktury z dnia 12 kwietnia 2002 w sprawie warunków technicznych, jakim powinny odpowiadać budynki i ich usytuowanie § 124. Skanalizowanie piwnic i innych pomieszczeń w budynku, położonych poniżej poziomu, z którego krótkotrwale nie jest możliwy grawitacyjny spływ ścieków, może być wykonane pod warunkiem zainstalowania w miejscach łatwo dostępnych urządzeń przeciw zalewowym, o konstrukcji umożliwiającej ich szybkie zamknięcie ręczne lub samoczynne, a w budynkach użyteczności publicznej – zamknięcie samoczynne.

**OCZYSZCZALNIA
ŚCIEKÓW**

74 - 400 DĘBNO
ul. Kostrzyńska 28
tel. 95 760 29 77

**PRZEPOMPOWNI
ŚCIEKÓW**

74 - 400 DĘBNO
ul. Ofiar Katynia
tel. 95 760 25 54

Odprowadzane ścieki powinny odpowiadać warunkom określonym w Ustawie z dnia 7 czerwca 2001r „o zbiorowym zaopatrzeniu w wodę i zbiorowym odprowadzeniu ścieków” ogłoszonej w Dz. U. nr 72 poz. 747 z 2001r. (wraz z późniejszymi zmianami).

Na odcinkach drogi o nawierzchni bitumicznej włązy studni należy zaprojektować jako „pływające” - żeliwne typu ciężkiego z zawiasem i zabezpieczeniem antykradzieżowym – na studniach kanalizacji sanitarnej wentylowane z logiem PWiK Sp. zo.o. w Dębnie, a na studniach kanalizacji burzowej niewentylowane z herbem Gminy Dębno; na odcinkach drogi utwardzonej kostką brukową - włązy żeliwne typu ciężkiego z zawiasem i zabezpieczeniem antykradzieżowym. Natomiast wpusty burzowe należy zaprojektować jako wpusty żeliwne, z zawiasami z zabezpieczeniem przeciwwyważeniowym i antykradzieżowym.

Rzędne i przebieg sieci wodociągowej, kanalizacji sanitarnej i deszczowej pokazano na załączonym podkładzie geodezyjnym w skali 1 : 500.

Warunkiem włączenia się do sieci wodnej, kanalizacji sanitarnej i deszczowej jest opracowanie dokumentacji technicznej sieci i przyłączy oraz uzgodnienie jej w PWiK Sp. o.o. w Dębnie, oraz uzyskanie pozwolenia na budowę, lub dokonanie zgłoszenia wykonania projektowanych przyłączy.

Przed uzyskaniem „pozwolenia na budowę” należy uzgodnić dokumentację projektową w PWiK Sp. z o.o. w Dębnie w zakresie przebiegu tras projektowanych sieci oraz w zakresie przyjętych rozwiązań projektowych i zastosowanych materiałów.

Przed przystąpieniem do robót ziemnych należy uzyskać zgodę na zajęcie pasa drogowego w instytucji w której zakresie utrzymania jest droga (ulica) na której będą wykonywane roboty ziemne.

Przedsiębiorstwo Wodociągów i Kanalizacji Sp. z o.o. w Dębnie **zastrzega sobie** wyłączność wykonania włączenia w czynne sieci wod. – kan. w porozumieniu z inwestorem i ew. wykonawcą przyłączy.

Po wykonaniu przyłączy **przed ich zasypaniem** należy je poddać próbie na szczelność i ciśnienie oraz zgłosić do częściowego odbioru technicznego załączając 1 egz. szkicu geodezyjnego.

Po zakończeniu inwestycji należy zgłosić wykonane przyłącza do odbioru technicznego załączając 1 egz. inwentaryzacji powykonawczej w wersji papierowej i cyfrowej (pliki wektorowe w formacie **SHP i DXF**) sporządzonej przez uprawnionego geodetę.

Warunki techniczne podłączenia ważne są w okresie 2 lat licząc od daty ich wystawienia.


PREZES ZARZĄDU
mgr inż. Sławomir Semenyszyn

W załączeniu :

- 1 egz. podkładu geodezyjnego w skali 1 : 500,

Do wiadomości :

- Urząd Miejski w Dębnie.

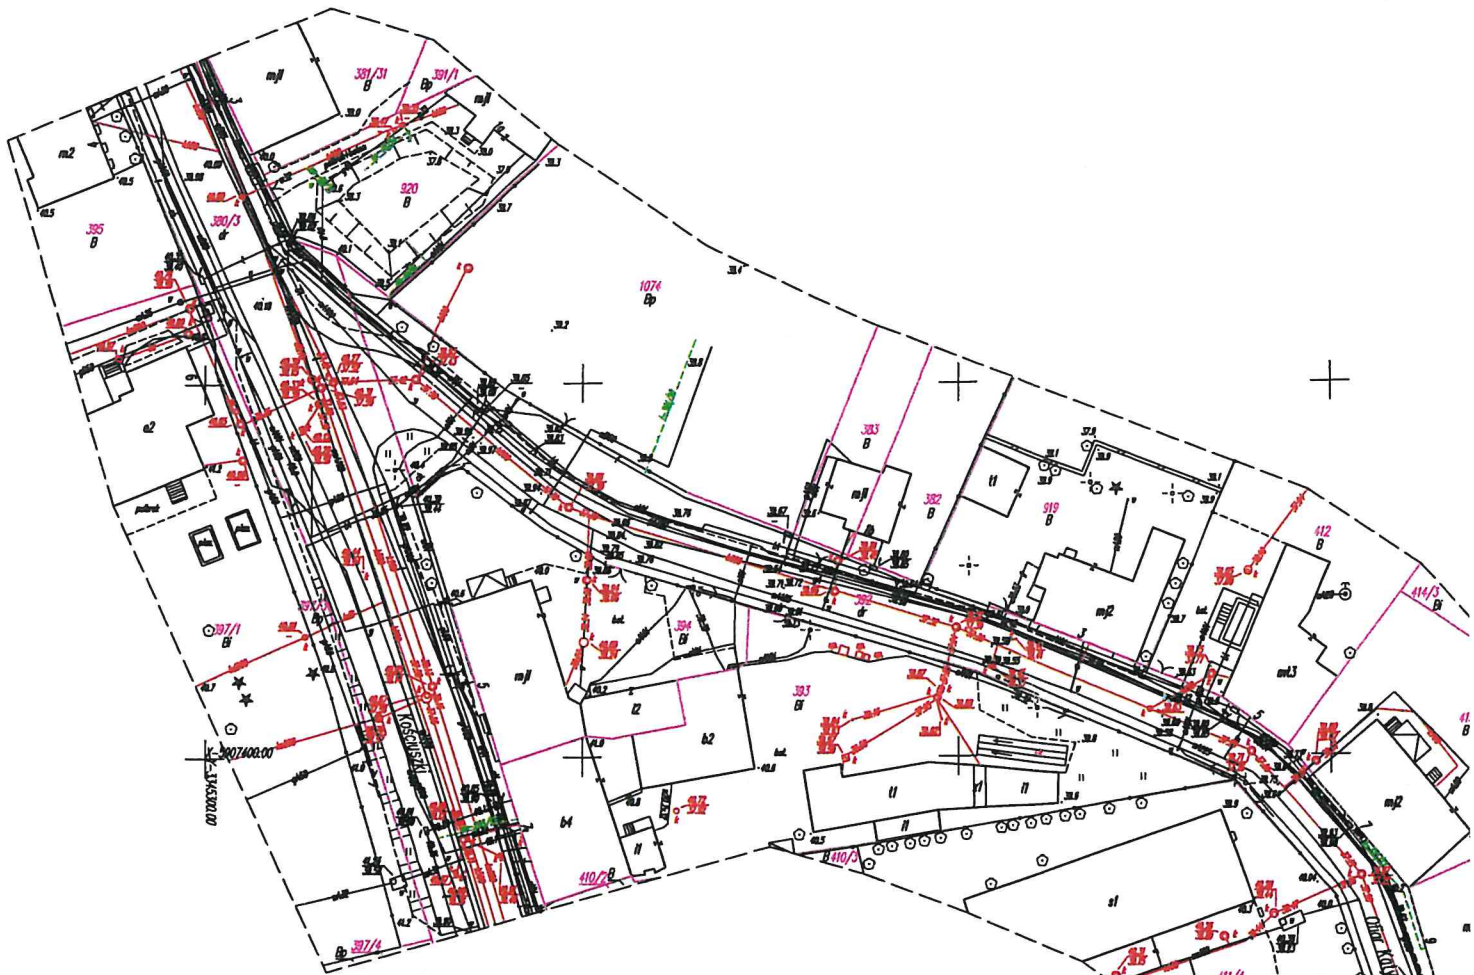

LEGENDA:

- miejsce włączenia z sieciami z zasiekami
- miejsce włączenia kanalizacji sanitarnej
- istniejące studnia
- istniejące kanalizacje deszczowe $\phi 400$ PCV

Wrysował:

INSPEKTOR
ds. Gospodarki Wodociągowej
Jan Goslicki

MAPA DO CELÓW PROJEKTOWYCH
SKALA 1:500

ZAKŁAD USŁUG
GEODEZYJNO-KARTOGRAFICZNYCH
Henryk Kędziolka
ul. Grodzka 10 74-320 Baranów
Tel/fax (0-85) 746-40-80
tel.kom. 0-801-953-295
NP 597-106-33-07

Id. Zgłoszenia GKN.6640.1080.2017
Województwo: zachodniopomorskie
Powiat: myśliborski
Jednostka ewidencyjna: 321003_4, Dębno – miasto
Obręb: 321003_4.0005, Dębno
Obiekt: dz. nr 392 ul. Oskar Katynia
Układ współrzędnych płaskich 65 strona 3
Płaszczyzna odniesienia "Kraśnicka"
Mapa przedłożona granice działek np. stanu ujętego w ewidencji gruntów na dzień 29.09.2017 r.
Skala mapy zasadniczej: 1:500, 1:1000, 1:2000
Zakres aktualizacji mapy do celów projektowych:
Nie wykazuje się istnienia w terenie innych urządzeń nie wykazanych na tej mapie, których nie zgłoszono do aktualizacji powyższej.

W zakresie opracowania mapy do celów projektowych obowiązują ustalenia miejscowego planu zagospodarowania przestrzennego i tereny o symbolu 200M, 400M, 450M, 200, 300, 400,10000.

Badania ksiąg wieczystych – nie dotyczy, na podstawie art. 15, art. 48, z dnia 9 listopada 2011 r., poz. 1572.

W zakresie opracowania znajdują się punkty
ceny geodezyjnej nr: 106.30
podlegające ochronie na podstawie art. 15, art. 48
ust. 1 pkt. 3 ustawy Prawo geodezyjne i
kartograficzne.

W zakresie opracowania występują projekty uzgodnione w ZUP, NK
k-66/08, ul-100/10, t-391/10, g-100/11, t-325/12, w-295/13, k+u+u-48/14, ul-85/15

Aktualność mapy do celów
projektowych na dzień 29.09.2017 r.
Opracował: Henryk Kędziolka
Uprawnienie nr 9973 Zakres 1 i 2

Rejestracja:

SKALA 1:1000