ROZBUDOWA CZĘŚCI ZABIEGOWEJ GDYŃSKIEGO CENTRUM ONKOLOGII PRZY SZPITALU MORSKIM IM. PCK W GDYNI, UL. POWSTANIA STYCZNIOWEGO 1

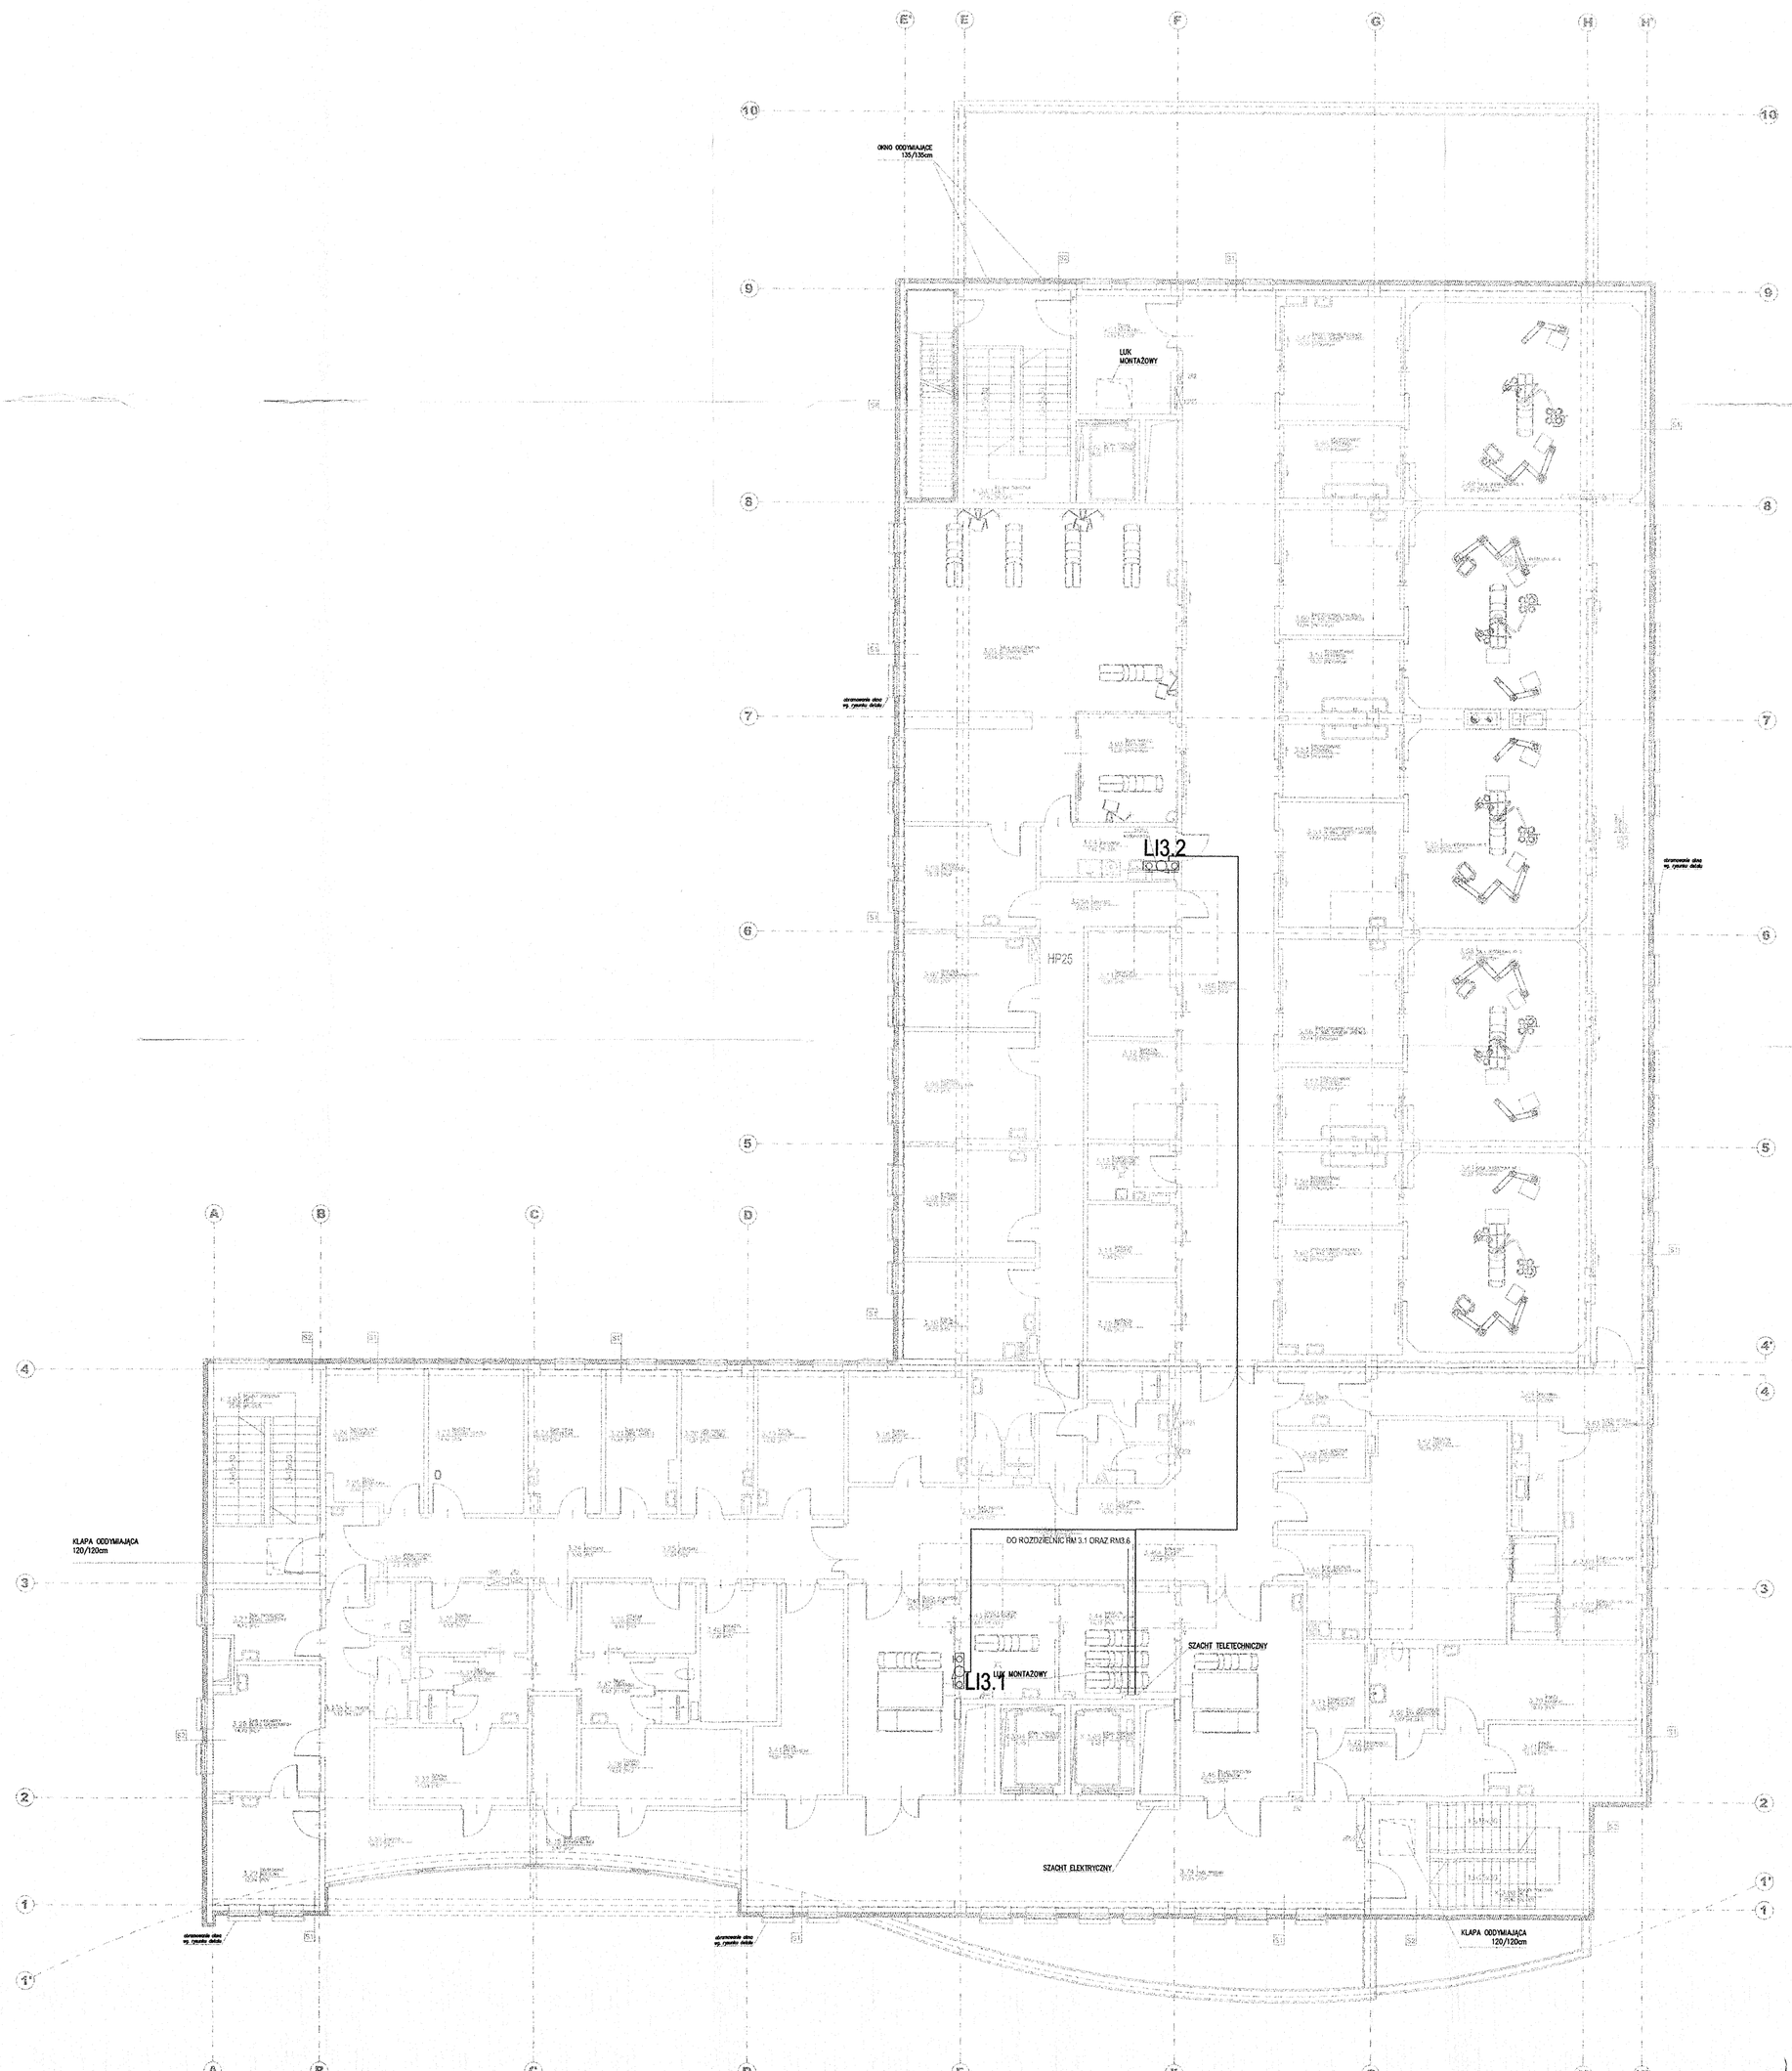

UWAGA:

Wszystkie okablowanie magistral typu BUS
Wykorzystać projektowane trasy instalacji teletechnicznych

ROZDZIELNICA AUTOMATYKI	RW 3
NUMER PORZĄDKOWY LICZNIKA	LI0.7
LICZNIK CIEPŁA	
OKABLOWANIE LON	
OKABLOWANIE MBUS	
OKABLOWANIE MODBUS	
OKABLOWANIE STEROWNICZE	

DOKUMENTACJA POWYKONAWCZA

INWESTOR / ZAMAWIAJĄCY
SZPITAL MORSKI IM. PCK
UL. POWSTANIA STYCZNIOWEGO 1, 81-519 GDYNIA
TEL. (58) 69-98-119, 69-98-331 FAX (58) 69-98-332

JEDNOSTKA PROJEKTOWA
LIGASZEWSKI
STUDIO PROJEKTOWE
UL. PIĘKNA 56B/7 50-506 WROCŁAW
TEL. (71) 336-58-56, (602) 155-194

ŚLIGANY PROJEKTANT / NR UPR. — ARCH. PIOTR LIGASZEWSKI — PODPIS

Pracownia Projektowania i Usług Inwestycyjnych — Gałecki

PROJEKTANT INSTAL. ELEKTR. / NR UPR. — MGR INŻ. JULIAN GAŁECKI 466/76/Wwm — PODPIS

SPRAWDZAJĄCY INSTAL. ELEKTR. / NR UPR. — INŻ. PAWEŁ BIELECKI 111/D06/08 — PODPIS

PRAWA AUTORSKIE ZASTRZEŻONE. NINIEJSZY PROJEKT JEST PRZEDMIOTEM PRAWA AUTORSKIEGO I CHRONIONY JEST AUTORSKIM PRAWAM OSOBISTYM I AUTORSKIM PRAWAM MAJĄTKOWYM JAKO "INTEGR. ARCHITEKTONICZNY, ARCHITEKTONICZNO-URBANISTYCZNY, URBANISTYCZNY" NA PODSTAWIE USTAWY Z DN. 4.02.1994 R. O PRAWIE AUTORSKIM I PRAWACH POKREWNYCH, TEKST JEDNOLITY DZ. U. NR 90 Z 2006 R. POZ. 631

TEMAT / INWESTYCJA - ADRES
ROZBUDOWA CZĘŚCI ZABIEGOWEJ GDYŃSKIEGO CENTRUM ONKOLOGII PRZY SZPITALU MORSKIM IM. PCK W GDYNI GDYNIA, UL. POWSTANIA STYCZNIOWEGO 1

OBIEKT
BUDYNEK ZABIEGOWY GDYŃSKIEGO CENTRUM ONKOLOGII

RODZAJ OPRACOWANIA / STADIUM
PROJEKT WYKONAWCZY

BRANŻA
ELEKTRYCZNA

TYTUŁ RYSUNKU
ROZBUDOWA CZĘŚCI ZABIEGOWEJ GDYŃSKIEGO CENTRUM ONKOLOGII
Instalacja BMS - III piętro

SKALA: -

NR EWIDENCYJNY RYSUNKU						REW
PW	IN	AB	P3	A	9474	0
DATA	sierpień 2010	NR PORZ. RYS.			IE/AB-3	

inż. Jan Boruchalski
Upr. bud. 0261/96/U
w specjalnościach instalacyjnych
w telekomunikacji przewodowej
aż z infrastrukturą towarzyszącą b.i.