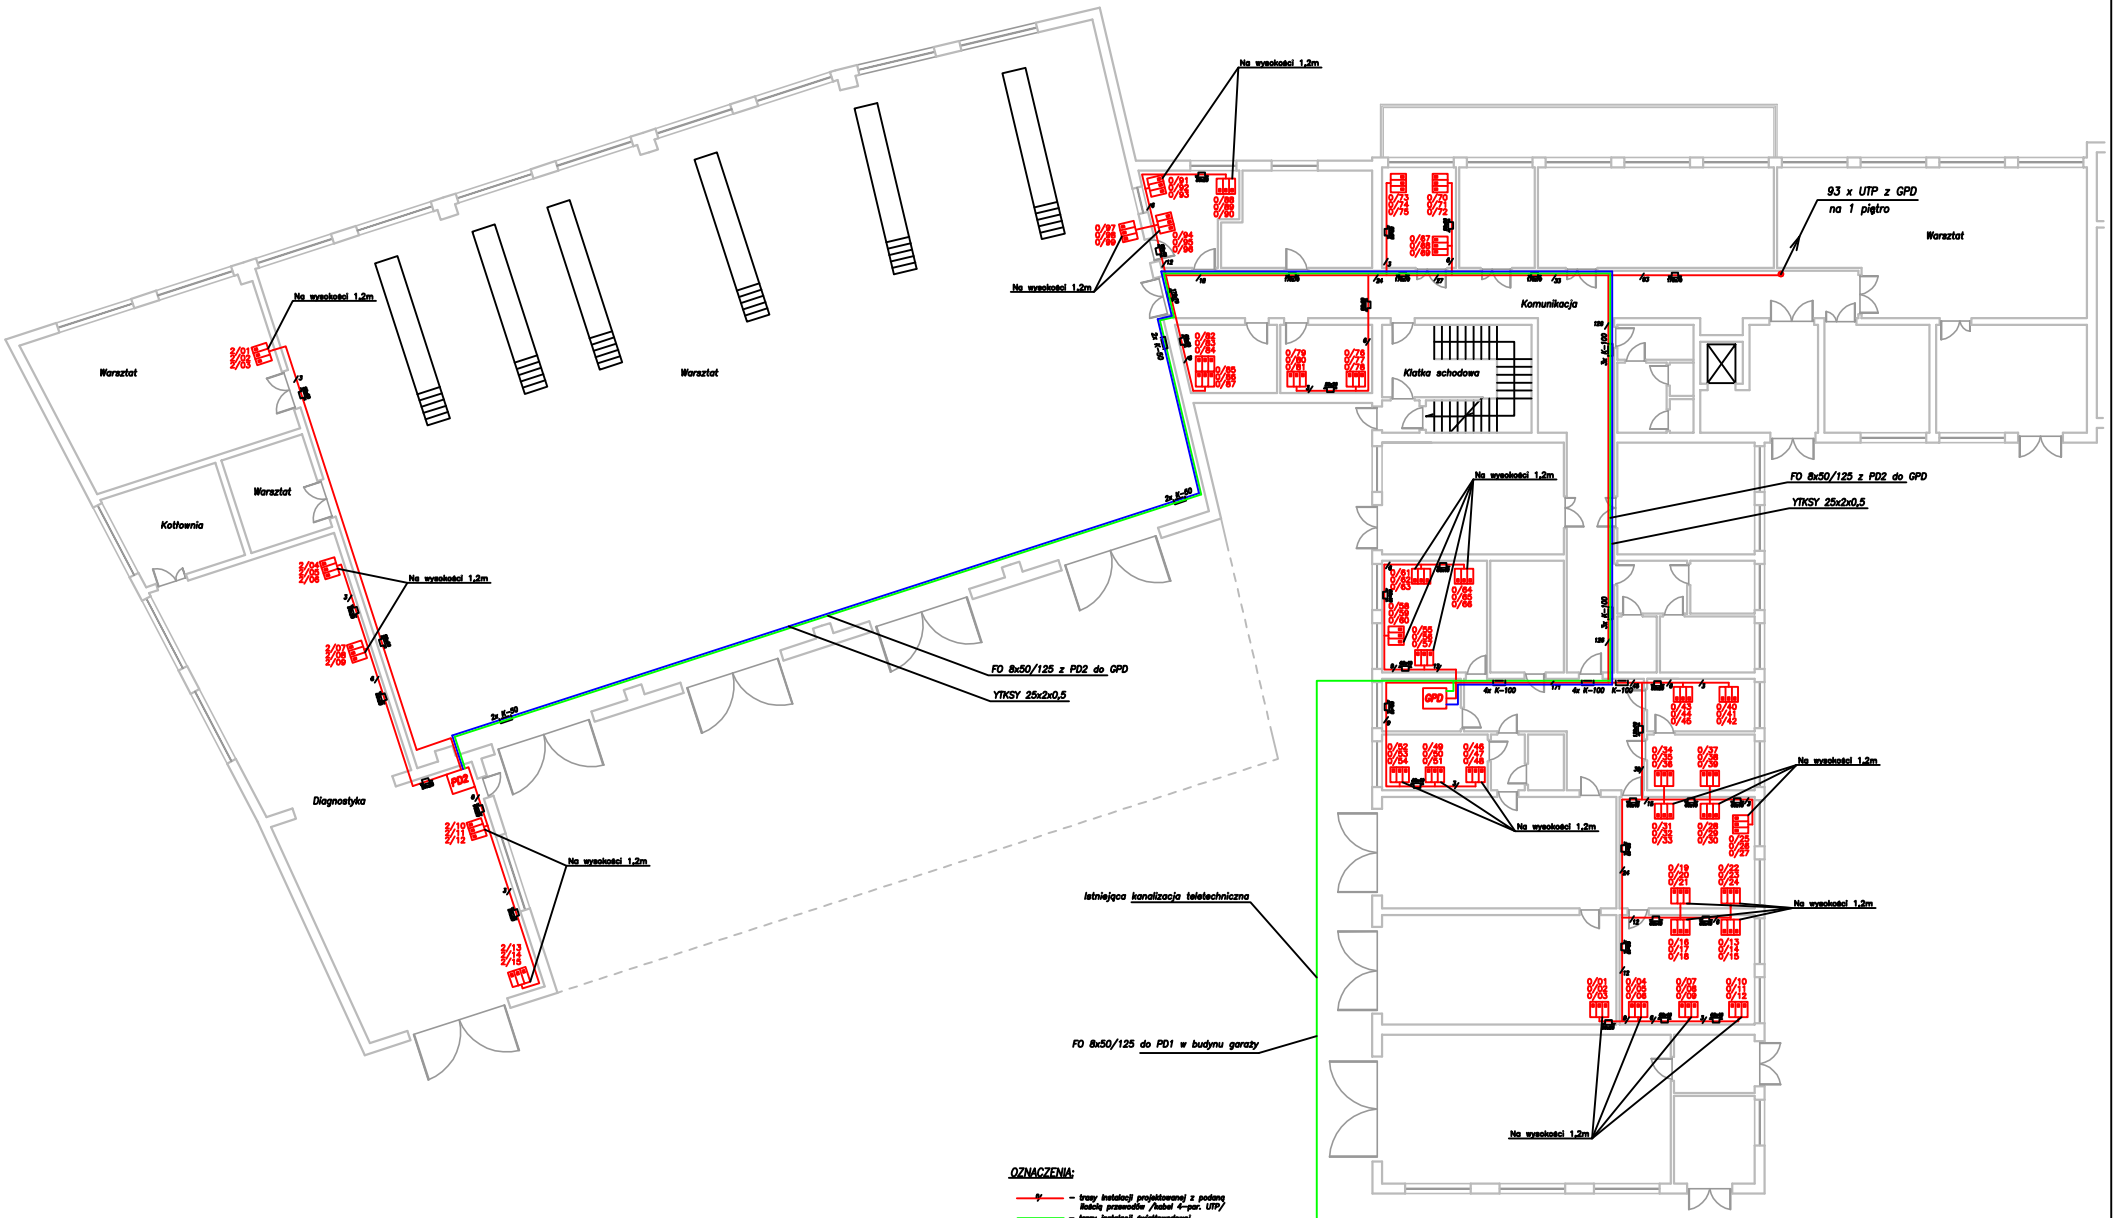

OZNACZENIA:

- trasy instalacji projektowanej z podaną ilością przewodów /kabel 4-par. UTP/
- trasy instalacji światłowodowej
- trasy instalacji telefonicznej
- zestaw logiczny (3 x 1xRJ45)
- 0/01 – oznaczenia gniazd logicznych
- rura sztywna PCV
- oznaczenie rodzaju listwy lub kanału instalacyjnego z PCV
- oznaczenie korytka kablowego metalowego
- przebicia przez stropy
- GPD – punkt dystrybucyjny GPD
- CT – centrala telefoniczna
- PT – przełącznica telefoniczna

UWAGA:

1) Dokładne zestawienie listw PCV znajduje się w części opisowej projektu logicznego.
2) Przy układaniu listw kierować się projektem logicznym.

PROKOM SOFTWARE SA LIM CENTER Al. Jerozolimskie 65/79, 30 p, 00-697 Warszawa	Komenda Wojewódzka Policji w Gdańsku 80-802 Gdańsk, ul. 3-go Maja 7	Komenda Wojewódzka Policji w Gdańsku 80-819, ul. Okopowa 15.	nazwa pliku: IGP_BB_022_L-1_rf
			skala: 1:100
	Plan instalacji sieci okablowania strukturalnego – parter budynku głównego		obiekt nr: DP
		Dokumentacja Powykonawcza Instalacji Okablowania Strukturalnego	nr opisu: L-1
opracował: Tadeusz Bach			Teletechniczna
sprawdził:		lipiec 2006	Strona 22