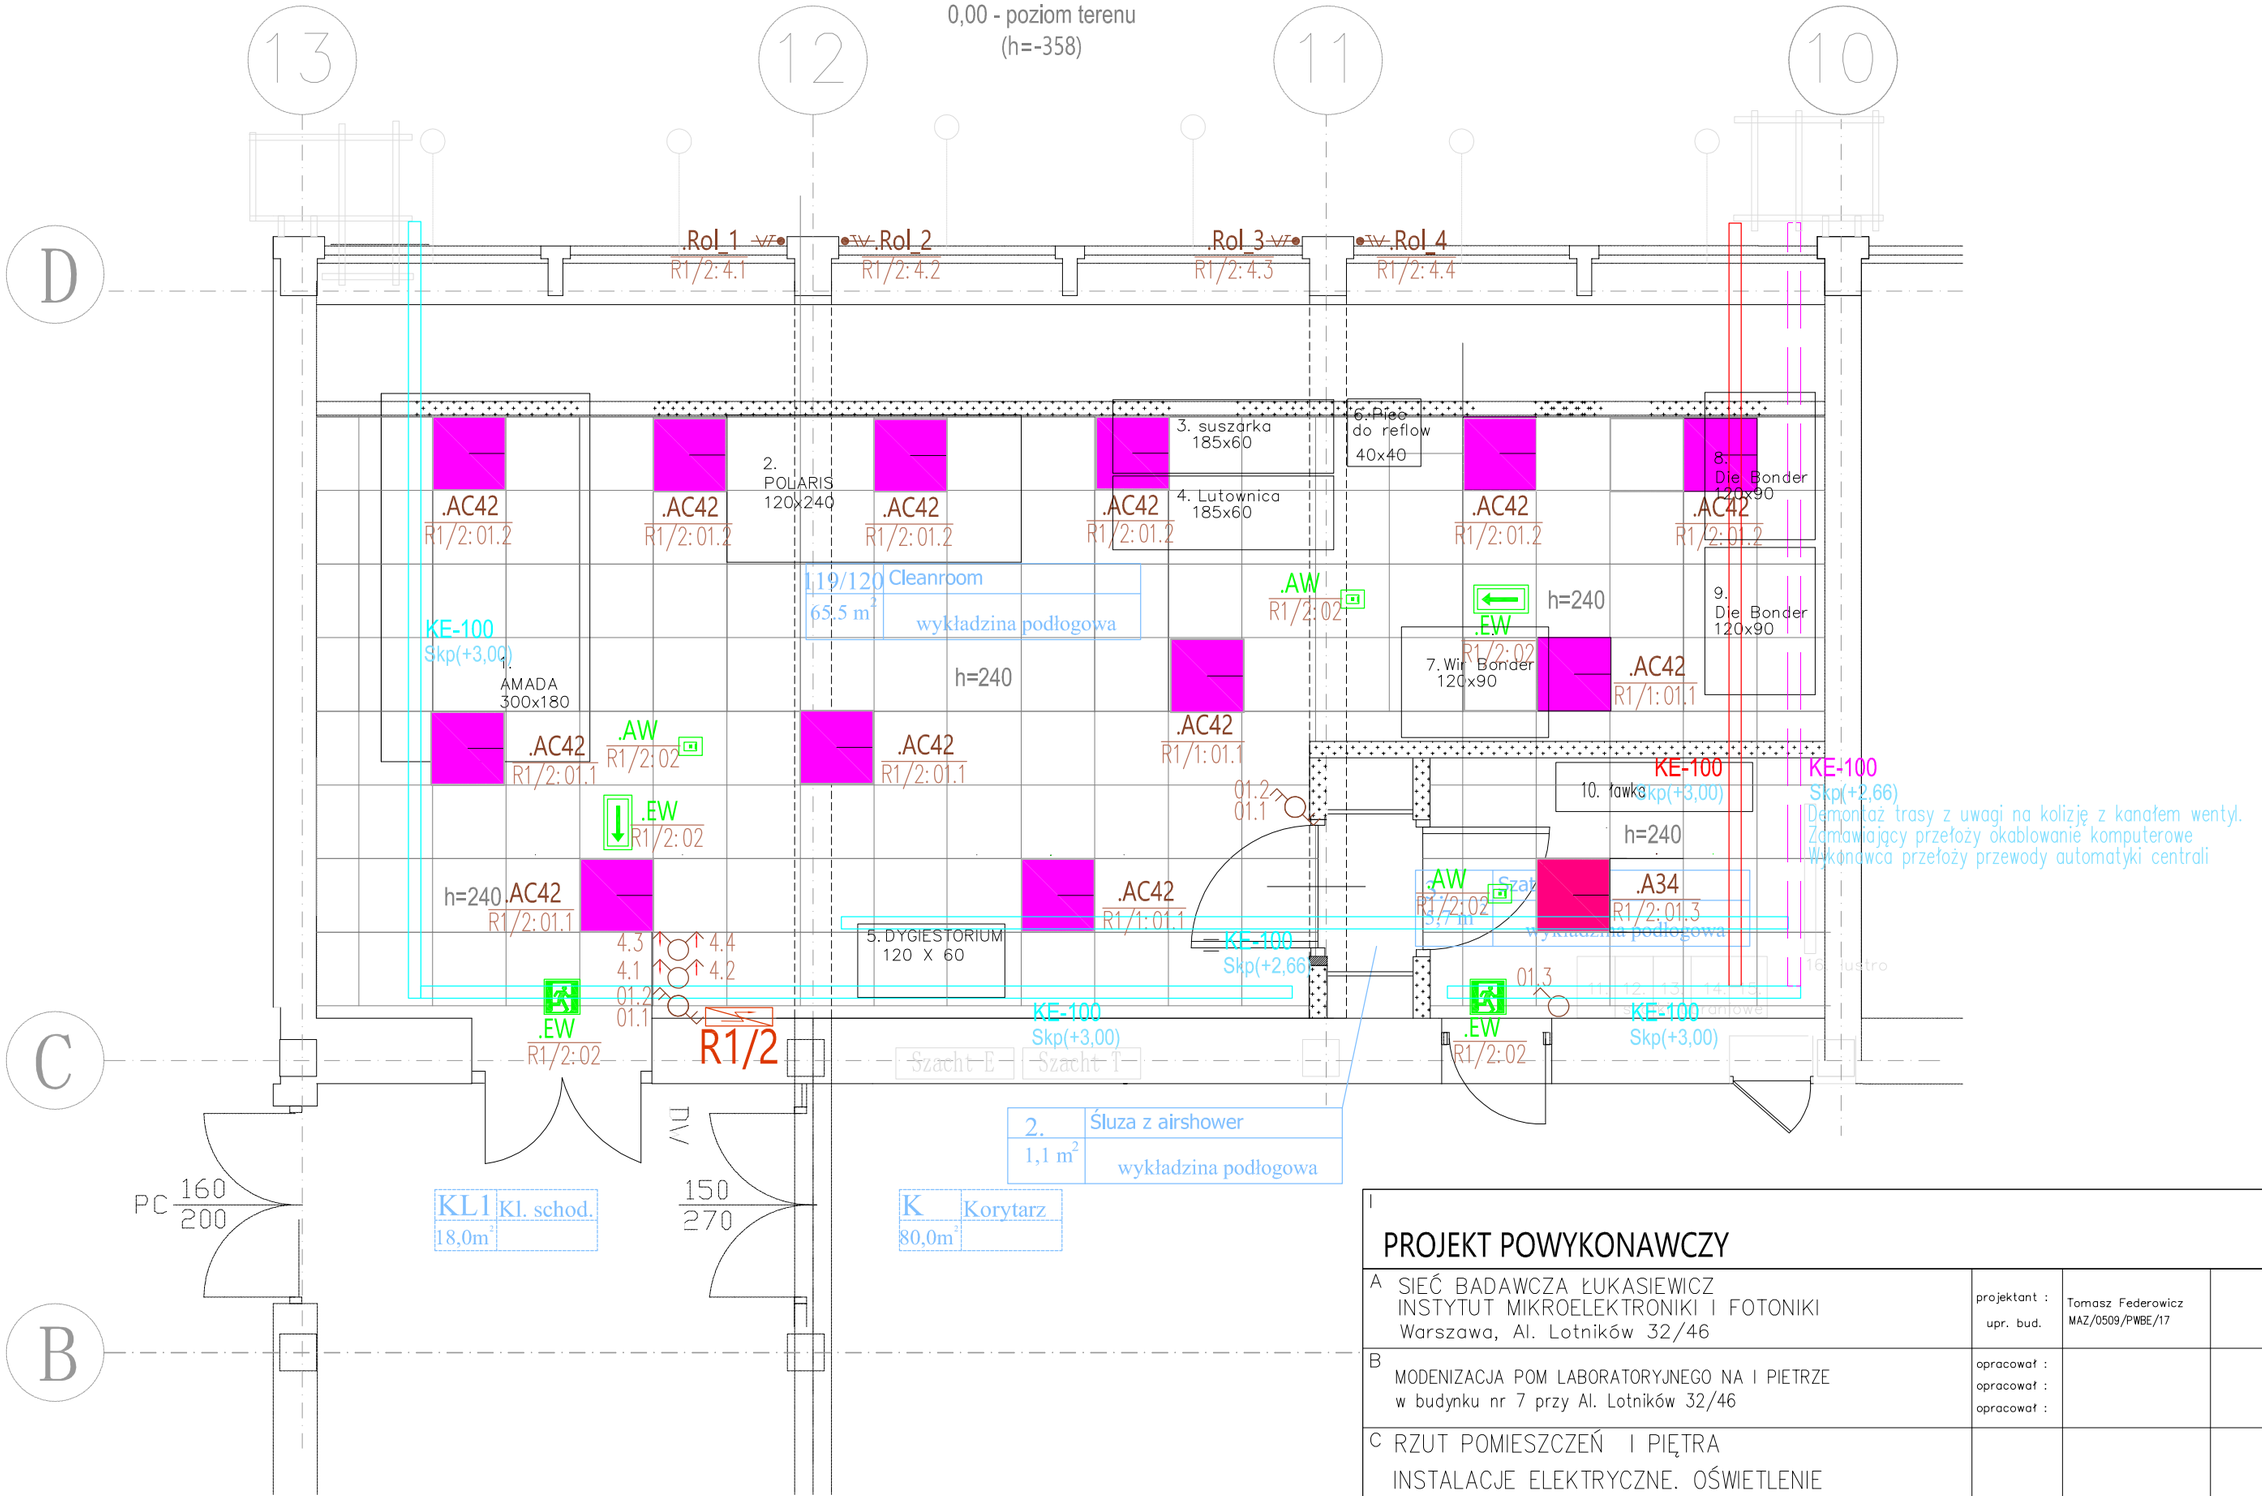

I

PROJEKT POWYKONAWCZY

A SIEĆ BADAWCZA ŁUKASIEWICZ INSTYTUT MIKROELEKTRONIKI I FOTONIKI Warszawa, Al. Lotników 32/46	projektant : upr. bud.	Tomasz Federowicz MAZ/0509/PWBE/17	
B MODENIZACJA POM LABORATORYJNEGO NA I PIETRZE w budynku nr 7 przy Al. Lotników 32/46	opracował : opracował : opracował :		
C RZUT POMIESZCZEŃ I PIĘTRA INSTALACJE ELEKTRYCZNE. OŚWIETLENIE			

Podz. 1:50	Nr rys./ll.rys. E1
Symbol IMIF/8/2021	