# RP–1

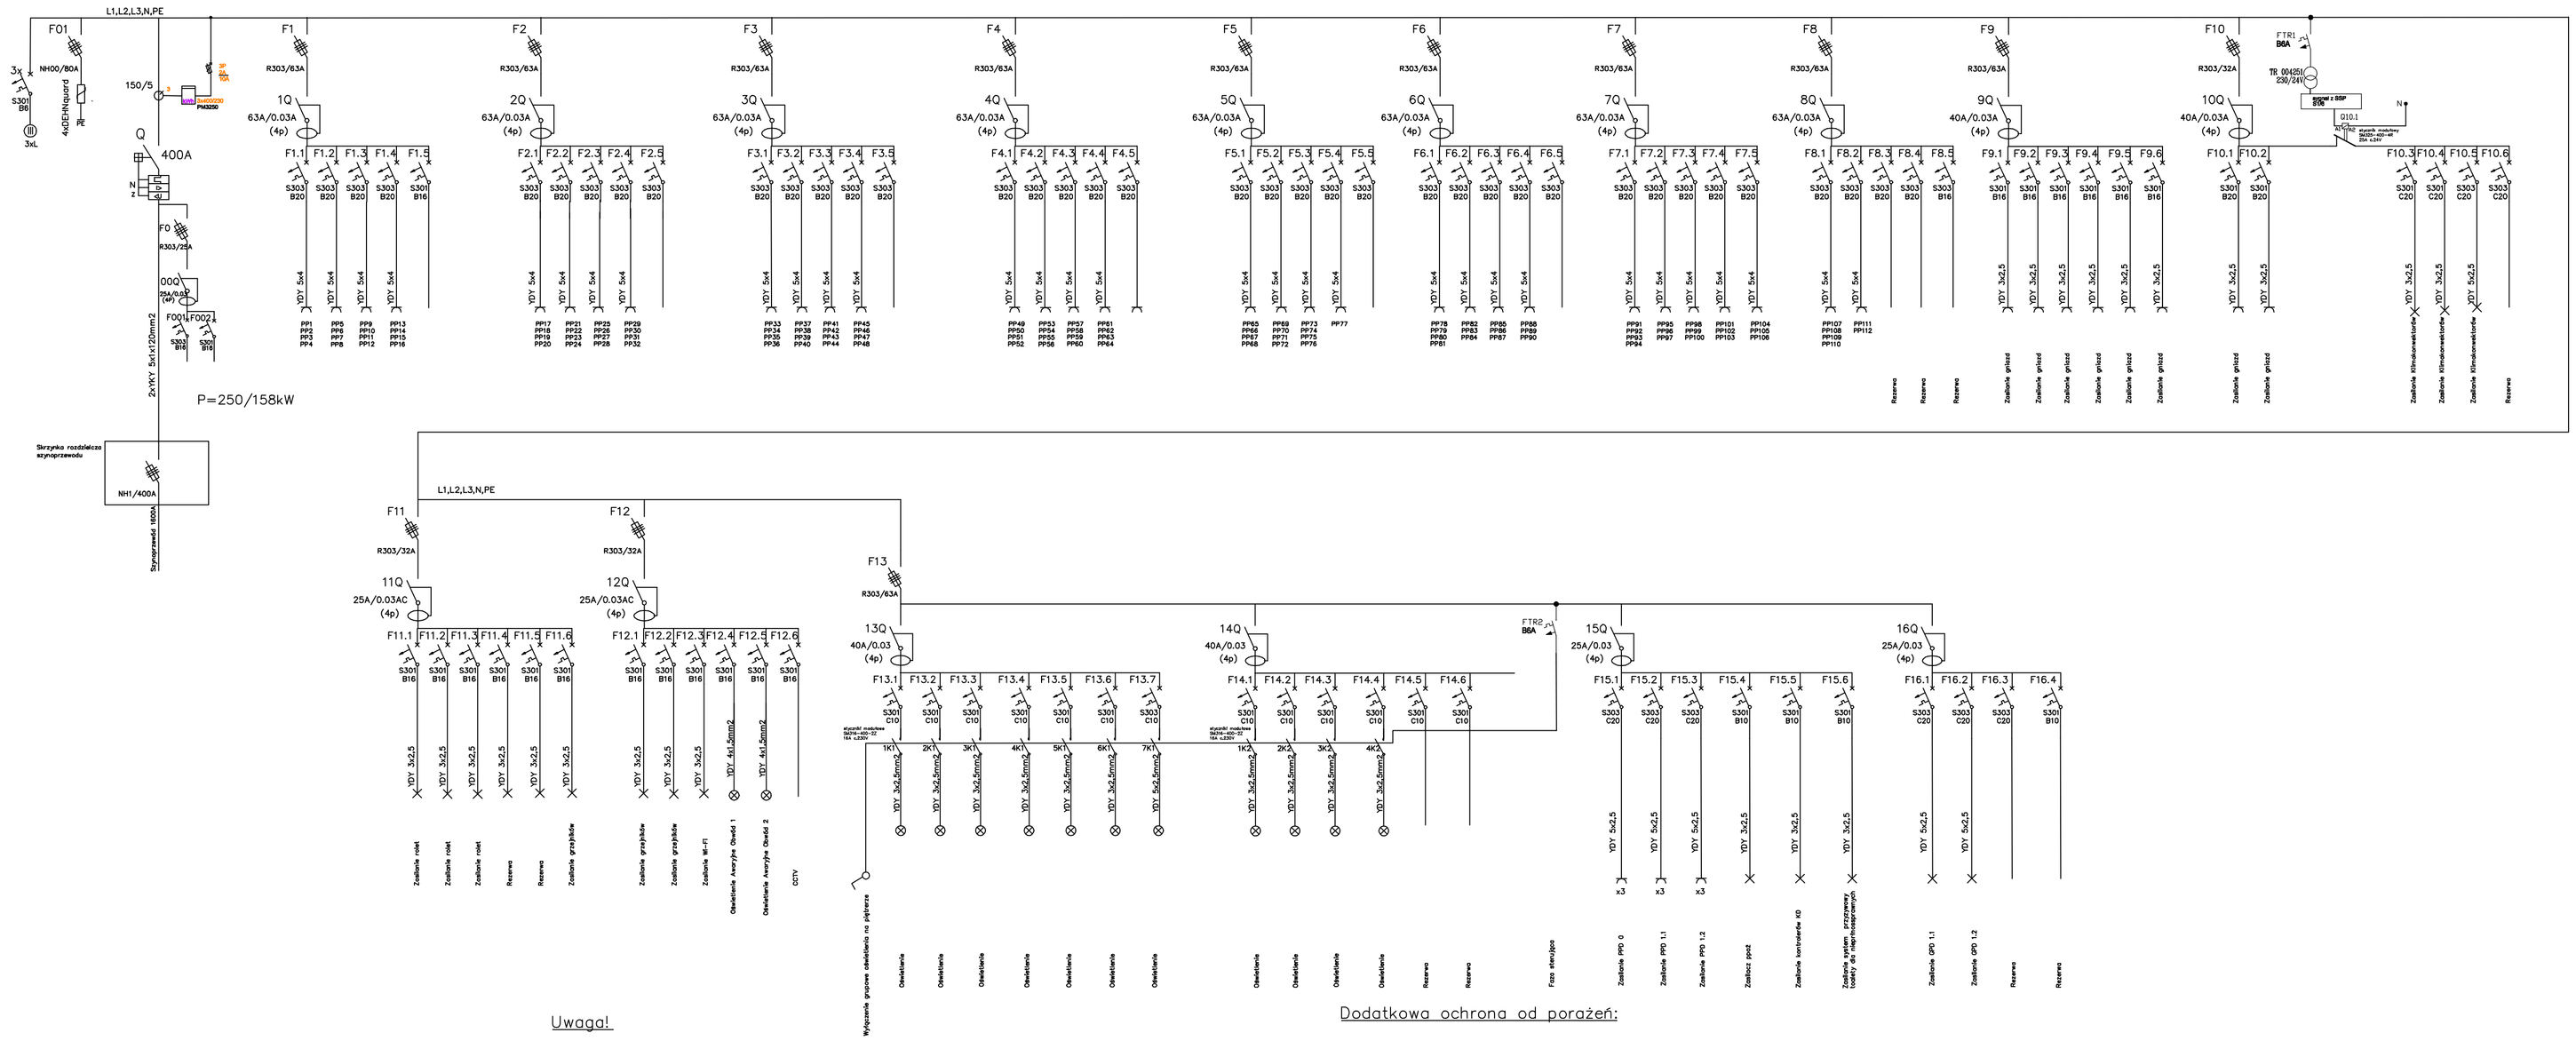


Uwaga!

Aparaturę zabezpieczeniowo–rozdzielczą zabudować w szafce /szafkach/ zamykanej drzwiami z zachowaniem 20% rezerwy miejsca. Typ dostosować do ostatecznej aranżacji pomieszczeń.IP41.Klasa II.

Dodatkowa ochrona od porażeń:

- połączenia wyrównawcze
- wył. ochronne różnicowo–prądowe
- szybkie samoczynne wyłączenie

DOKUMENTACJA POWYKONAWCZA

Jednostka projektowa:
PRECISE BUILDING Sp. z o.o.
ul. Przemysłowa 13, Komomiki

Nazwa inwestycji:
Centrum Symulacji Medycznej
Uniwersytetu Medycznego w Poznaniu

| | | |
|---|---|---|
| Inwestor: | Uniwersytet Medyczny im. Karola Marcinkowskiego ul. Fredry 10, 61-701 Poznań | |
| Adres inwestycji: | ul. Rokietnicka , działka 6/1 ark. 07, obręb Łazarz, Poznań | Skala: |
| Projektował: | mgr inż. Jakub Wieja upr.WKP/0189/POOE/11 | Data: 03.2017 |
| Sprawdził: | mgr inż. Mariusz Wermiński upr.WKP/0149/PWOE/07 | Branża: Elektryczna |
| ROZDZIELNICE ELEKTRYCZNE | | Rys. nr |
| ROZDZIELNIA RP-1 | | E/20 |