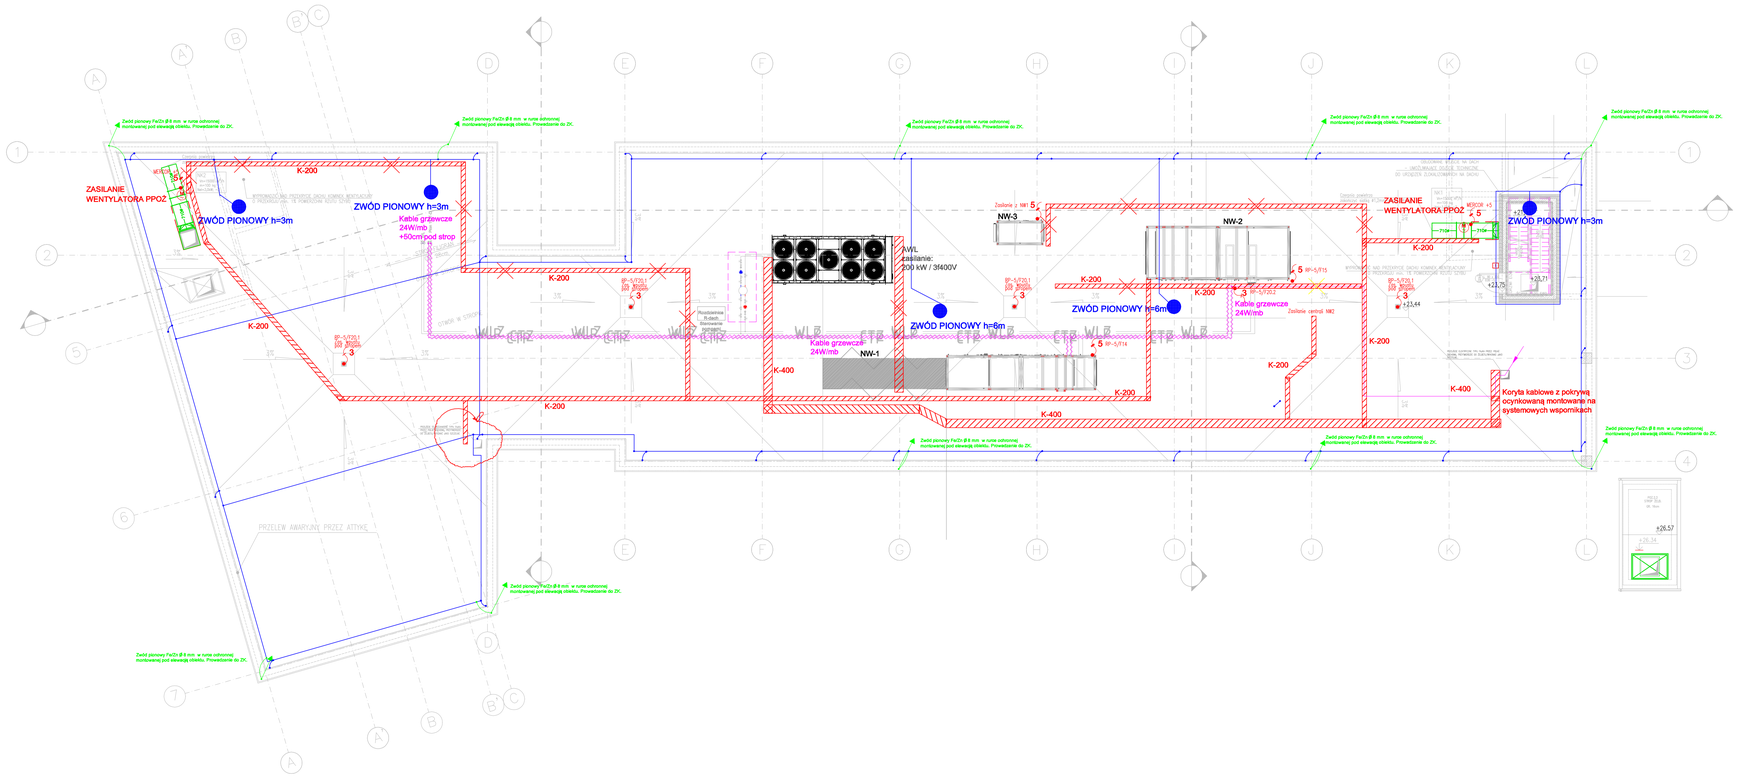

UWAGI:
1. INSTALACJĘ ODGROMOWĄ NA DACHU POŁĄCZONO Z METALOWYMI ELEMENTAMI KONSTRUKCJI BUDYNKU
2. INSTALACJĘ WYKONANO DRUTEM OCYNKOWANYM Ø 8mm MONTOWANYM NA KLOCKACH SYSTEMOWYCH
3. INSTALACJĘ ODGROMOWĄ POŁĄCZONO DO ATTYKI BUDYNKU - JAK POKAZANO NA RZUCIE

Zwód pionowy instalacji odgromowej Fe/Zn Ø 8 mm montowanego pod elewacją budynku w rurkach ochronnych. Podłączony przez złącza kontrolne ZK do uziomu otokowego budynku.

Zastrzeżenia prawne

Wszystkie rysunki powinny być rozpatrywane razem z odpowiednimi opracowaniami branżowymi. Jako całość projektu należy rozumieć opracowania projektowe w formie rysunkowej i dokumentację wraz ze specyfikacjami technicznymi i kosztorysami. Wszystkie wymiary należy sprawdzić na budowie.

DOKUMENTACJA POWYKONAWCZA

Jednostka projektowa:
PRECISE BUILDING Sp. z o.o.
ul. Przemysłowa 13, Komorniki

Nazwa inwestycji:
Centrum Symulacji Medycznej
Uniwersytetu Medycznego w Poznaniu

Inwestor:	Uniwersytet Medyczny im. Karola Marcinkowskiego ul. Fredry 10, 61-701 Poznań	
Adres inwestycji:	ul. Rokietnicka , działka 6/1 ark. 07, obręb Łazarz, Poznań	Skala: 1:100
Projektował:	mgr inż. Jakub Wieja upr.WKP/0189/POOE/11	Data: 03.2017
Sprawdził:	mgr inż. Mariusz Wermiński upr.WKP/0149/PWOE/07	Branża: Elektryczna

RZUT KONDYGNACJI - Dach

Dach - instalacja odgromowa, koryta, siła

Rys. nr
E/10