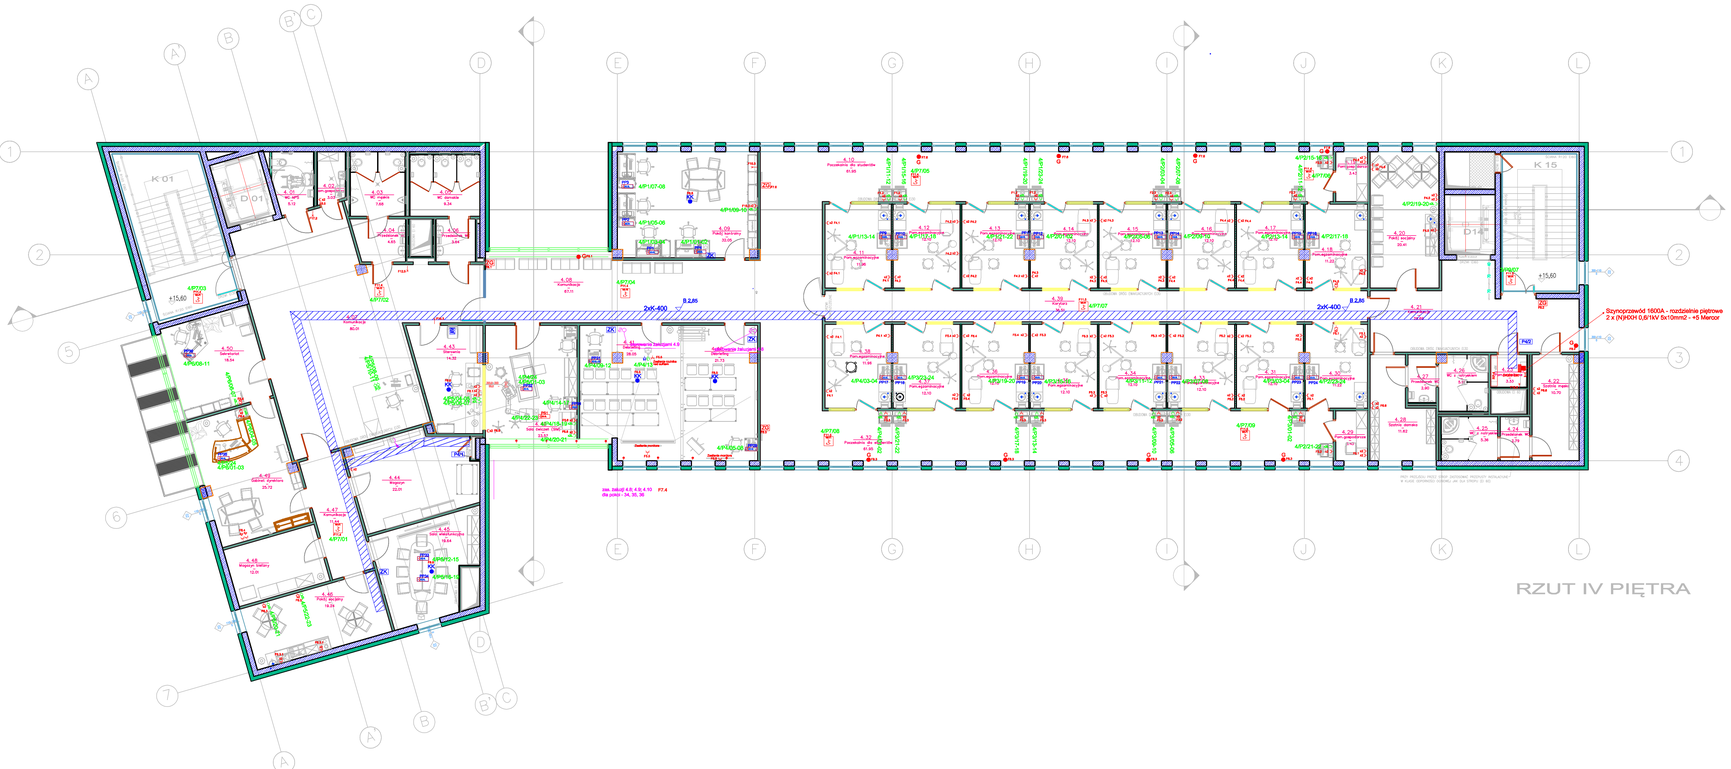

Puszka podtogowa np: 4x gniazdo elektr. + 4x gniazdo LAN

Podłączenie Sufitowe np: 4x gniazdo elektr. + 2x gniazdo LAN

KK Wypust klimakonwektora

G Wypust grzejnika

ZG Zadajnik grzejnika

ZK Zadajnik Klimakonwektora

Przycisk sterujący rolet

Punkt Wi-Fi np: 1x gniazdo elektr. + 1xgniazdo LAN

Wypust jednofazowy

Wypust trójfazowy

Wypust zasilania i sterowania rolet

Gniazdo elektr. podwójne

Gniazdo LAN podwójne

Gniazdo elektr. pojedyńcze

Gniazdo LAN pojedyńcze

Zastrzeżenia prawne

Wszystkie rysunki powinny być rozpatrywane razem z odpowiednimi opracowaniami branżowymi. Jako całość projektu należy rozumieć opracowania projektowe w formie rysunkowej i dokumentacje wraz ze specyfikacjami technicznymi i kosztorysami. Wszystkie wymiary należy sprawdzić na budowie.

DOKUMENTACJA POWYKONAWCZA

Jednostka projektowa:
PRECISE BUILDING Sp. z o.o.
ul. Przemysłowa 13, Komorniki

Nazwa inwestycji:
Centrum Symulacji Medycznej
Uniwersytetu Medycznego w Poznaniu

Inwestor:	Uniwersytet Medyczny im. Karola Marcinkowskiego ul. Fredry 10, 61-701 Poznań	
Adres inwestycji:	ul. Rokietnicka , działka 6/1 ark. 07, obręb Łazarz, Poznań	Skala: 1:100
Projektował:	mgr inż. Jakub Wieja upr.WKP/0189/POOE/11	Data: 03.2017
Wykonawca	mgr inż. Mateusz Patalas	Branża: Elektryczna

RZUT KONDYGNACJI +4

Instalacja siłowa, gniazd, sieci LAN
rozmieszczenie urządzeń elektrycznych

Rys. nr
E/07